



บริษัท เชียงใหม่บริมดอย จำกัด  
 164/38 อ.ช้างกลาง ต.ช้างกลาง  
 อ.เมือง จ.เชียงใหม่ 50110  
 โทร 05327-1420 โทรสาร 05327-8485


# AS-BUILT DRAWING

เจ้าของโครงการ :	มหาวิทยาลัยแม่โจ้
โครงการ :	อาคารวิทยาลัยบริหารศาสตร์
ผู้รับจ้าง :	บริษัท เชียงใหม่บริมดอย จำกัด 164/38 อ.ช้างกลาง ต.ช้างกลาง อ.เมือง จ.เชียงใหม่ 50110
ผู้ควบคุมงาน :	บริษัท ที่ปรึกษาพัฒนาภูมิ จำกัด 155/4 หมู่ 10 ถนนบึงจันทร์ แขวงคลองกุ่ม เขตบึงกุ่ม กรุงเทพมหานคร
เขียนแบบ :	บริษัท เชียงใหม่บริมดอย จำกัด
ตรวจสอบโดย :	บริษัท ที่ปรึกษาพัฒนาภูมิ จำกัด
อนุมัติโดย :	
แบบแสดง :	แปลนพื้นที่ 1
ขนาดแผ่น :	1 : 125
รหัสแผ่นที่ :	A-005

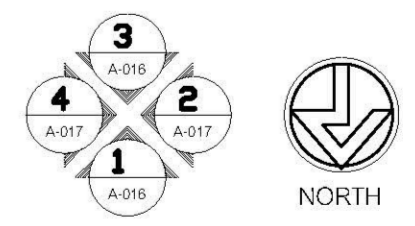

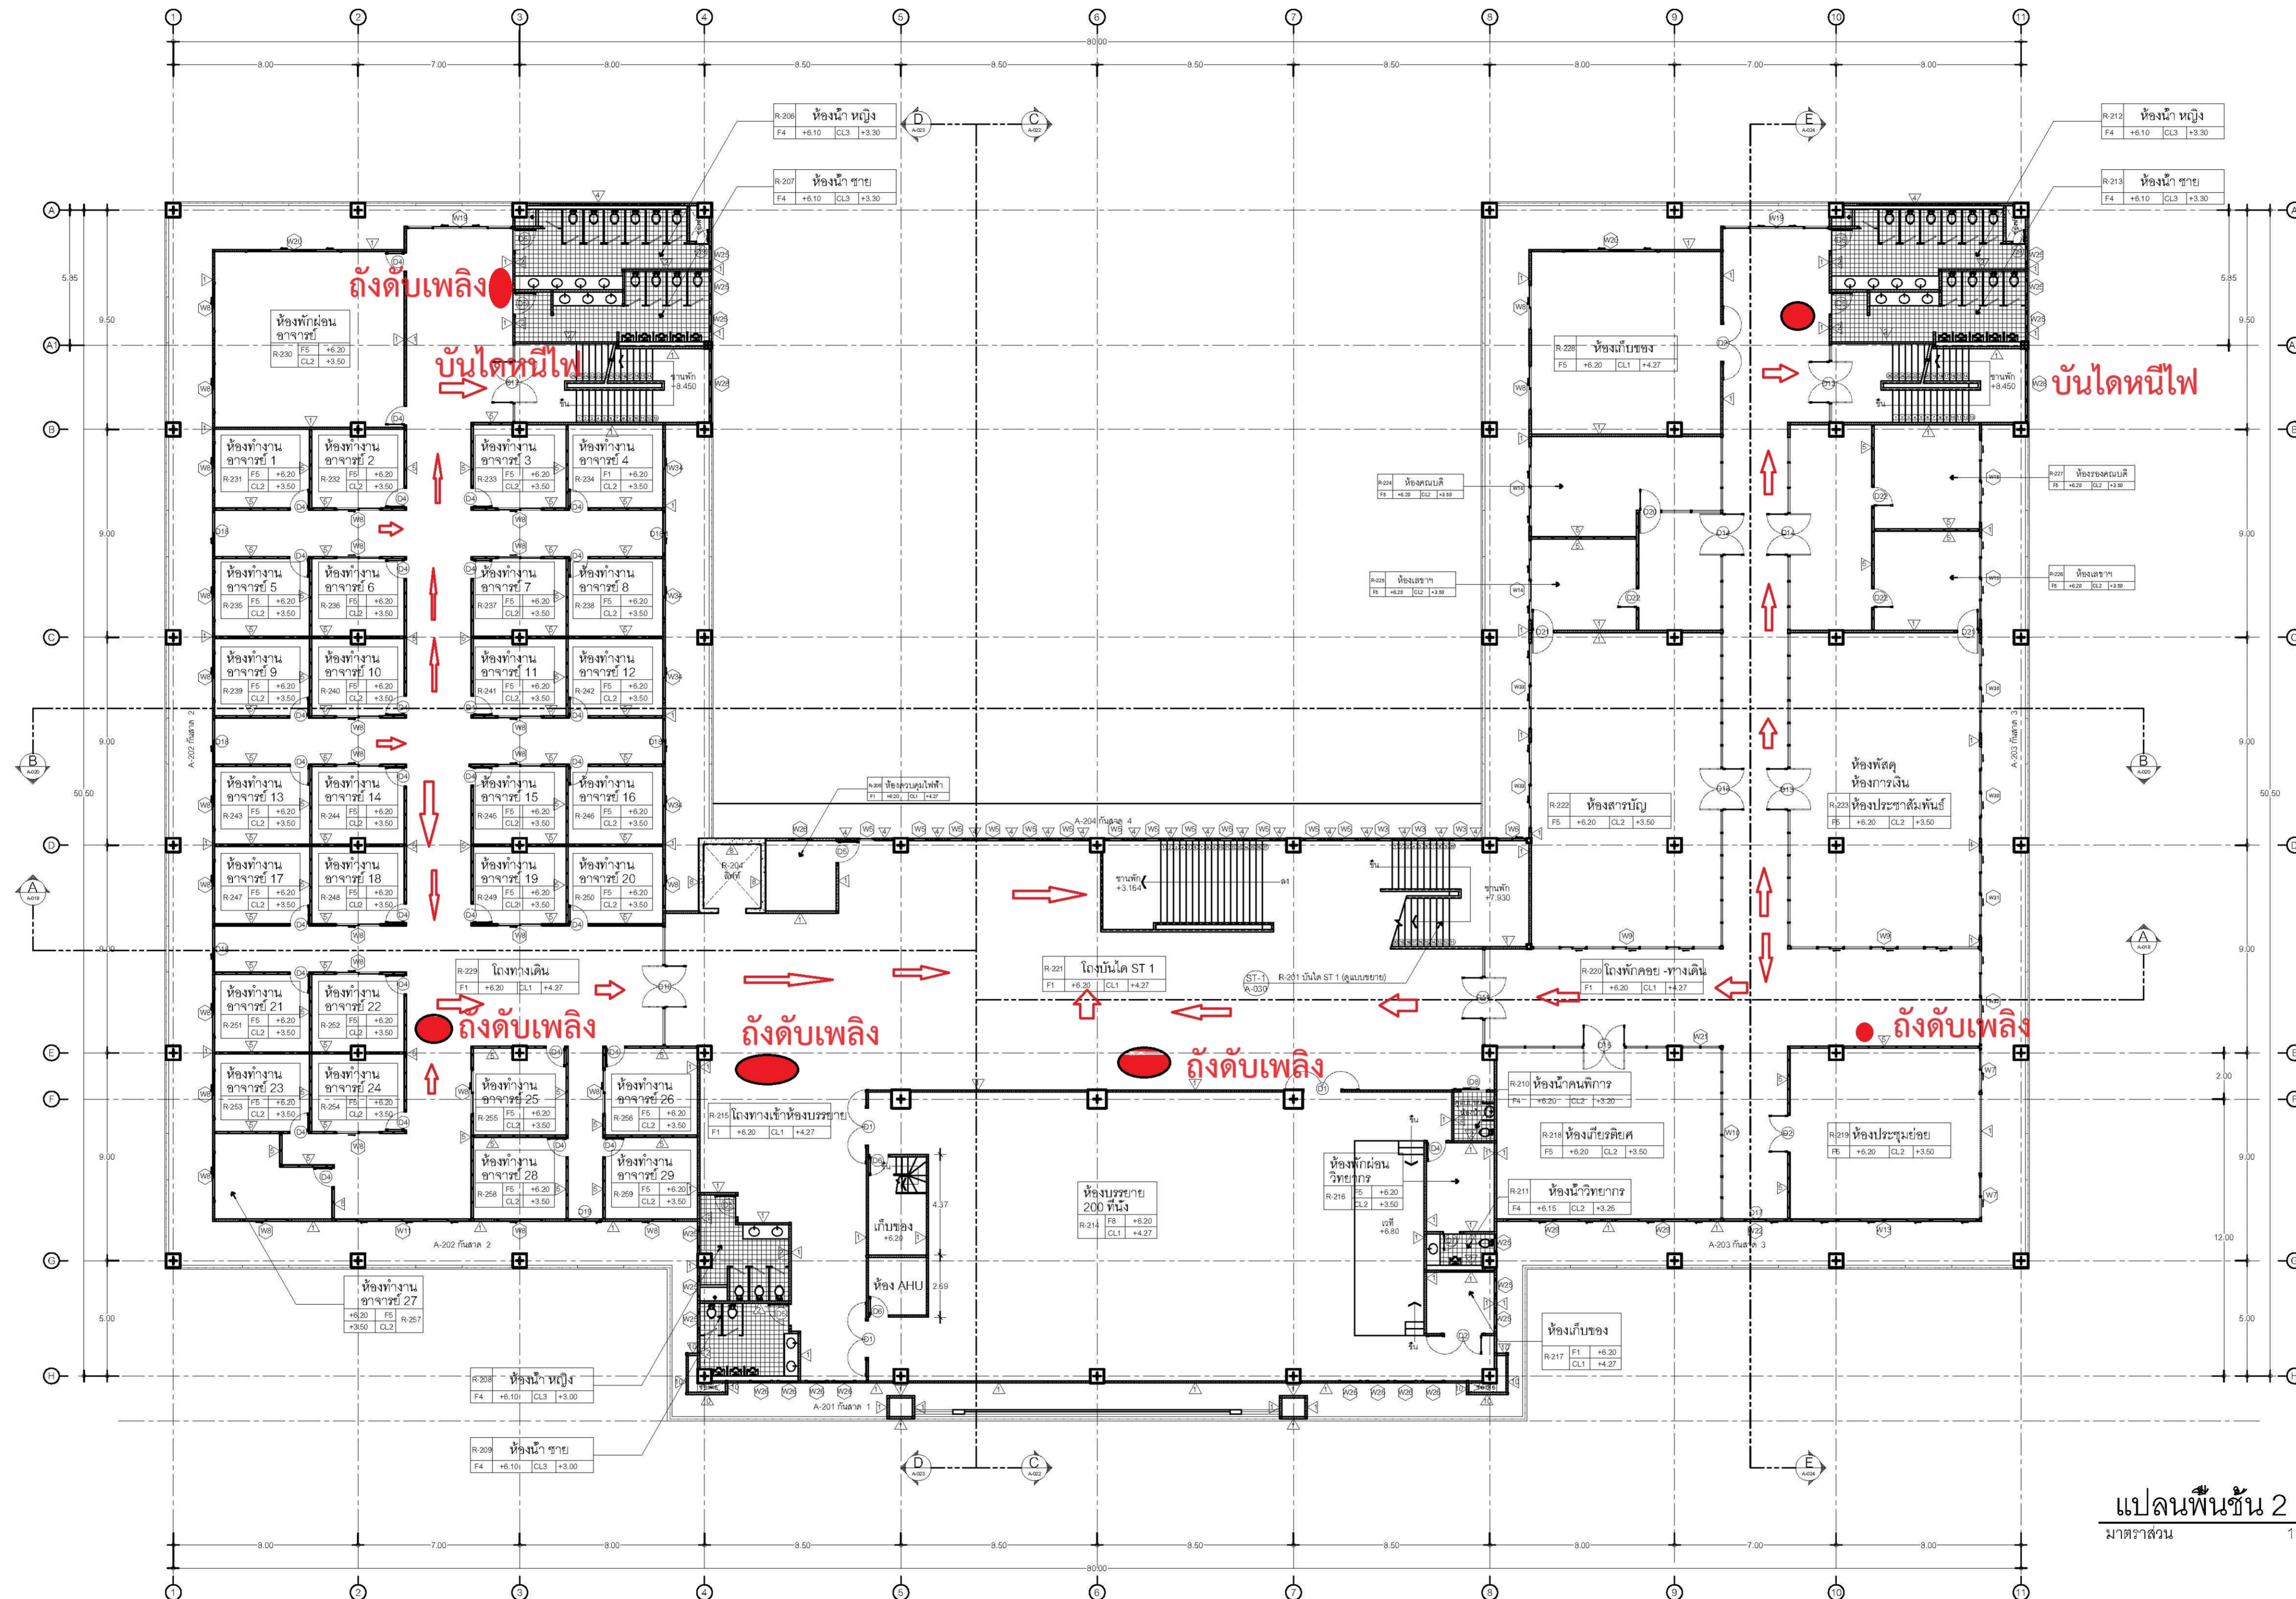

แปลนพื้นที่ 2  
 1:125

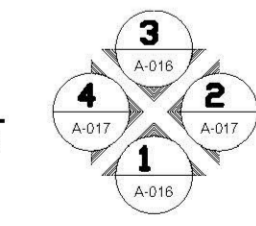

NORTH



บริษัท เชียงใหม่ฮินดอย จำกัด  
 164/38 อ.ช้างกลาง จ.ช้างกลาง  
 อ.เมือง จ.เชียงใหม่ 501100  
 โทร 053397-1420 โทรสาร 053391-8485

# AS-BUILT DRAWING

เจ้าของโครงการ :  
มหาวิทยาลัยแม่โจ้

โครงการ :  
อาคารวิทยาลัยบริหารศาสตร์

ผู้รับจ้าง :  
บริษัท เชียงใหม่ฮินดอย จำกัด  
164/38 อ.ช้างกลาง จ.ช้างกลาง อ.เมือง จ.เชียงใหม่ 501100

ผู้ควบคุมงาน :  
บริษัท ที่ปรึกษาพัฒนาภูมิ จำกัด  
155/4 หมู่ 10 ถนนหนองคันท์  
แขวงคลองกุ่ม เขตบึงกุ่ม กรุงเทพมหานคร

เขียนแบบ :  
บริษัท เชียงใหม่ฮินดอย จำกัด


ตรวจสอบโดย :  
บริษัท ที่ปรึกษาพัฒนาภูมิ จำกัด

อนุมัติโดย :


แบบแสดง :  
แปลนพื้นที่ 2

ขนาดแผ่น : 1 : 125

รหัสแผ่นที่ :  
A-006

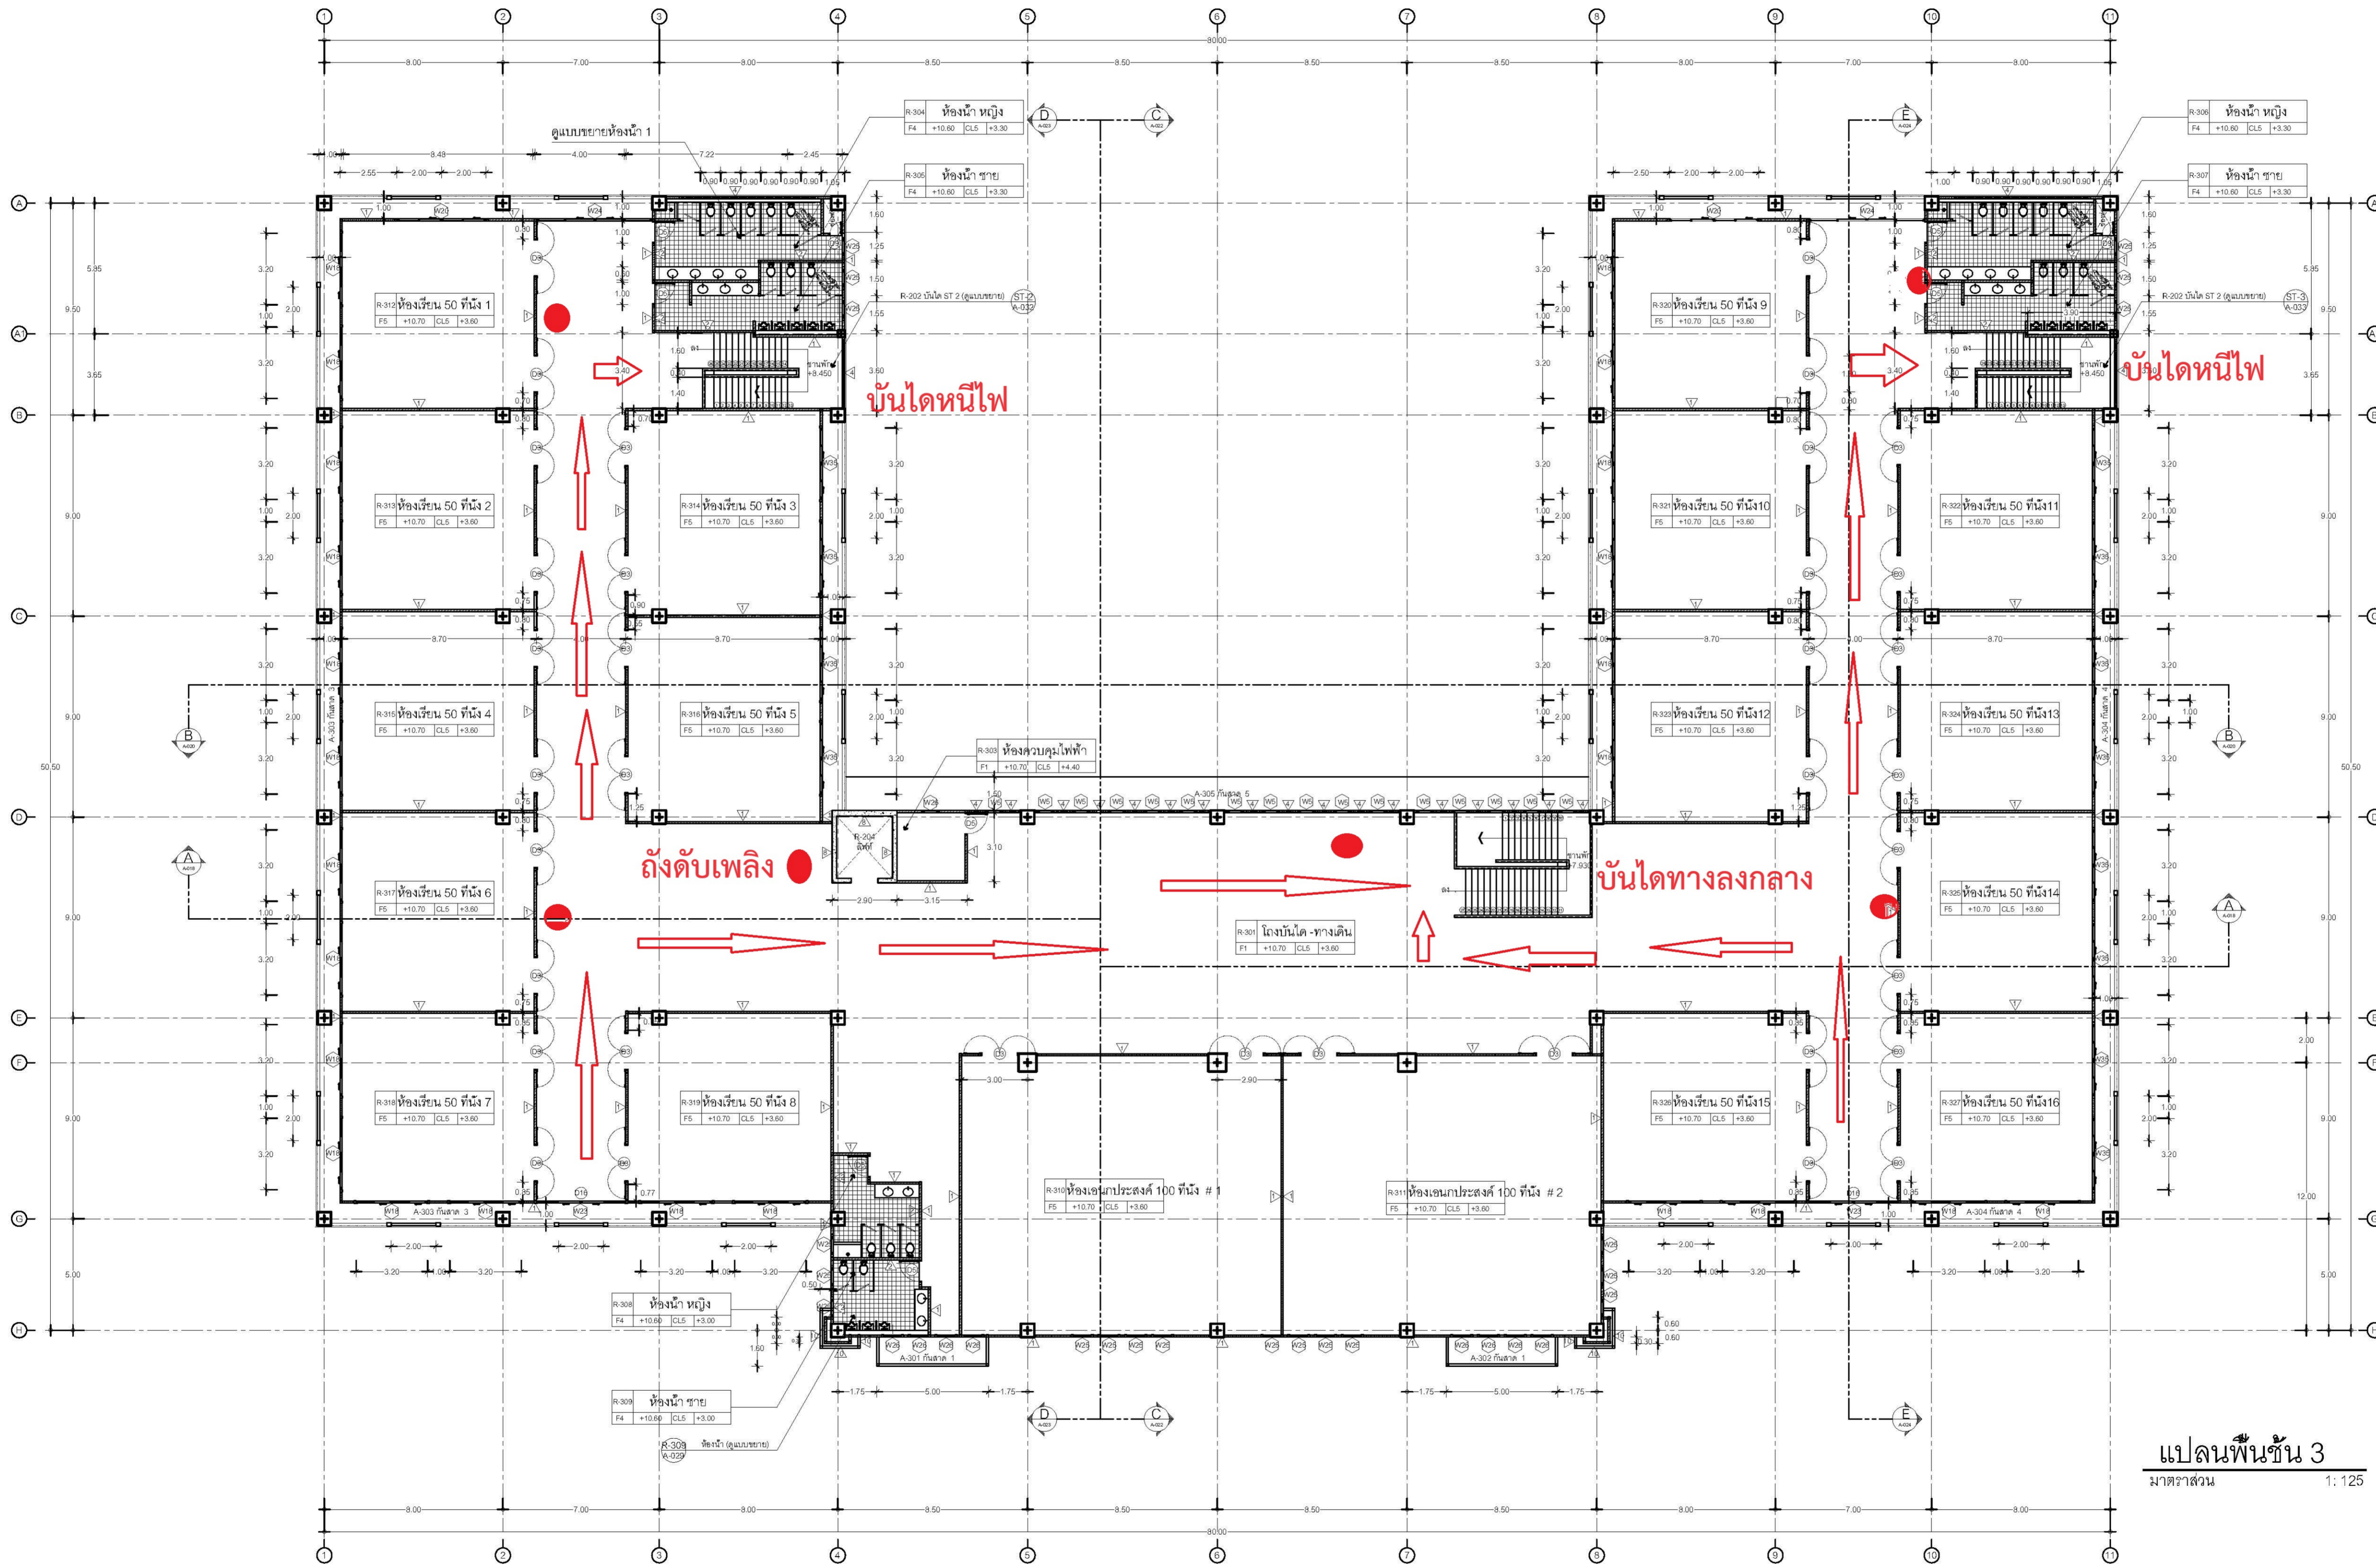

แปลนพื้นที่ 3  
มาตราส่วน 1:125

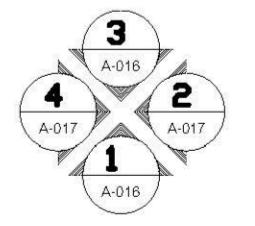

NORTH



บริษัท เชียงใหม่ริมดอย จำกัด  
164/38 อ.ช้างกลาง ต.ช้างกลาง อ.เมือง จ.เชียงใหม่ 50110  
โทร 05327-1420 โทรสาร 05327-8485

# AS-BUILT DRAWING

เจ้าของโครงการ : มหาวิทยาลัยแม่โจ้

โครงการ : อาคารวิทยาลัยบริหารศาสตร์

ผู้รับจ้าง : บริษัท เชียงใหม่ริมดอย จำกัด  
164/38 อ.ช้างกลาง ต.ช้างกลาง อ.เมือง จ.เชียงใหม่ 50110

ผู้ควบคุมงาน : บริษัท ที่ปรึกษาพัฒนาภูมิ จำกัด  
155/4 หมู่ 10 ถนนบงกชมิตร  
แขวงคลองกุ่ม เขตปทุมวัน กรุงเทพมหานคร

เขียนแบบ : บริษัท เชียงใหม่ริมดอย จำกัด

ตรวจสอบโดย : บริษัท ที่ปรึกษาพัฒนาภูมิ จำกัด

อนุมัติโดย :

แบบแสดง : แปลนพื้นที่ 3

มาตราส่วน : 1 : 125

รหัสแผ่นที่ : A-007