




บริษัท เชียงใหม่บริมคอย จำกัด
164/38 อ.ช้างกลาง ต.ช้างกลาง
อ.เมือง จ.เชียงใหม่ 50110
โทร 05327-1420 โทรสาร 05321-8485

AS-BUILT DRAWING

เจ้าของโครงการ : มหาวิทยาลัยแม่โจ้
โครงการ : อาคารวิทยาลัยบริหารศาสตร์
ผู้รับจ้าง : บริษัท เชียงใหม่บริมคอย จำกัด 164/38 อ.ช้างกลาง ต.ช้างกลาง อ.เมือง จ.เชียงใหม่ 50110
ผู้ควบคุมงาน : บริษัท ที่ปรึกษาพัฒนาภูมิ จำกัด 155/4 หมู่ 10 ถนนพหลโยธิน แขวงคลองจั่น เขตจตุจักร กรุงเทพมหานคร
เขียนแบบ : บริษัท เชียงใหม่บริมคอย จำกัด
ตรวจสอบโดย : บริษัท ที่ปรึกษาพัฒนาภูมิ จำกัด
อนุมัติโดย :
แบบแสดง : แปลนพื้นชั้น 1
มาตรฐาน : 1 : 125
รหัสบันทึก : A-005

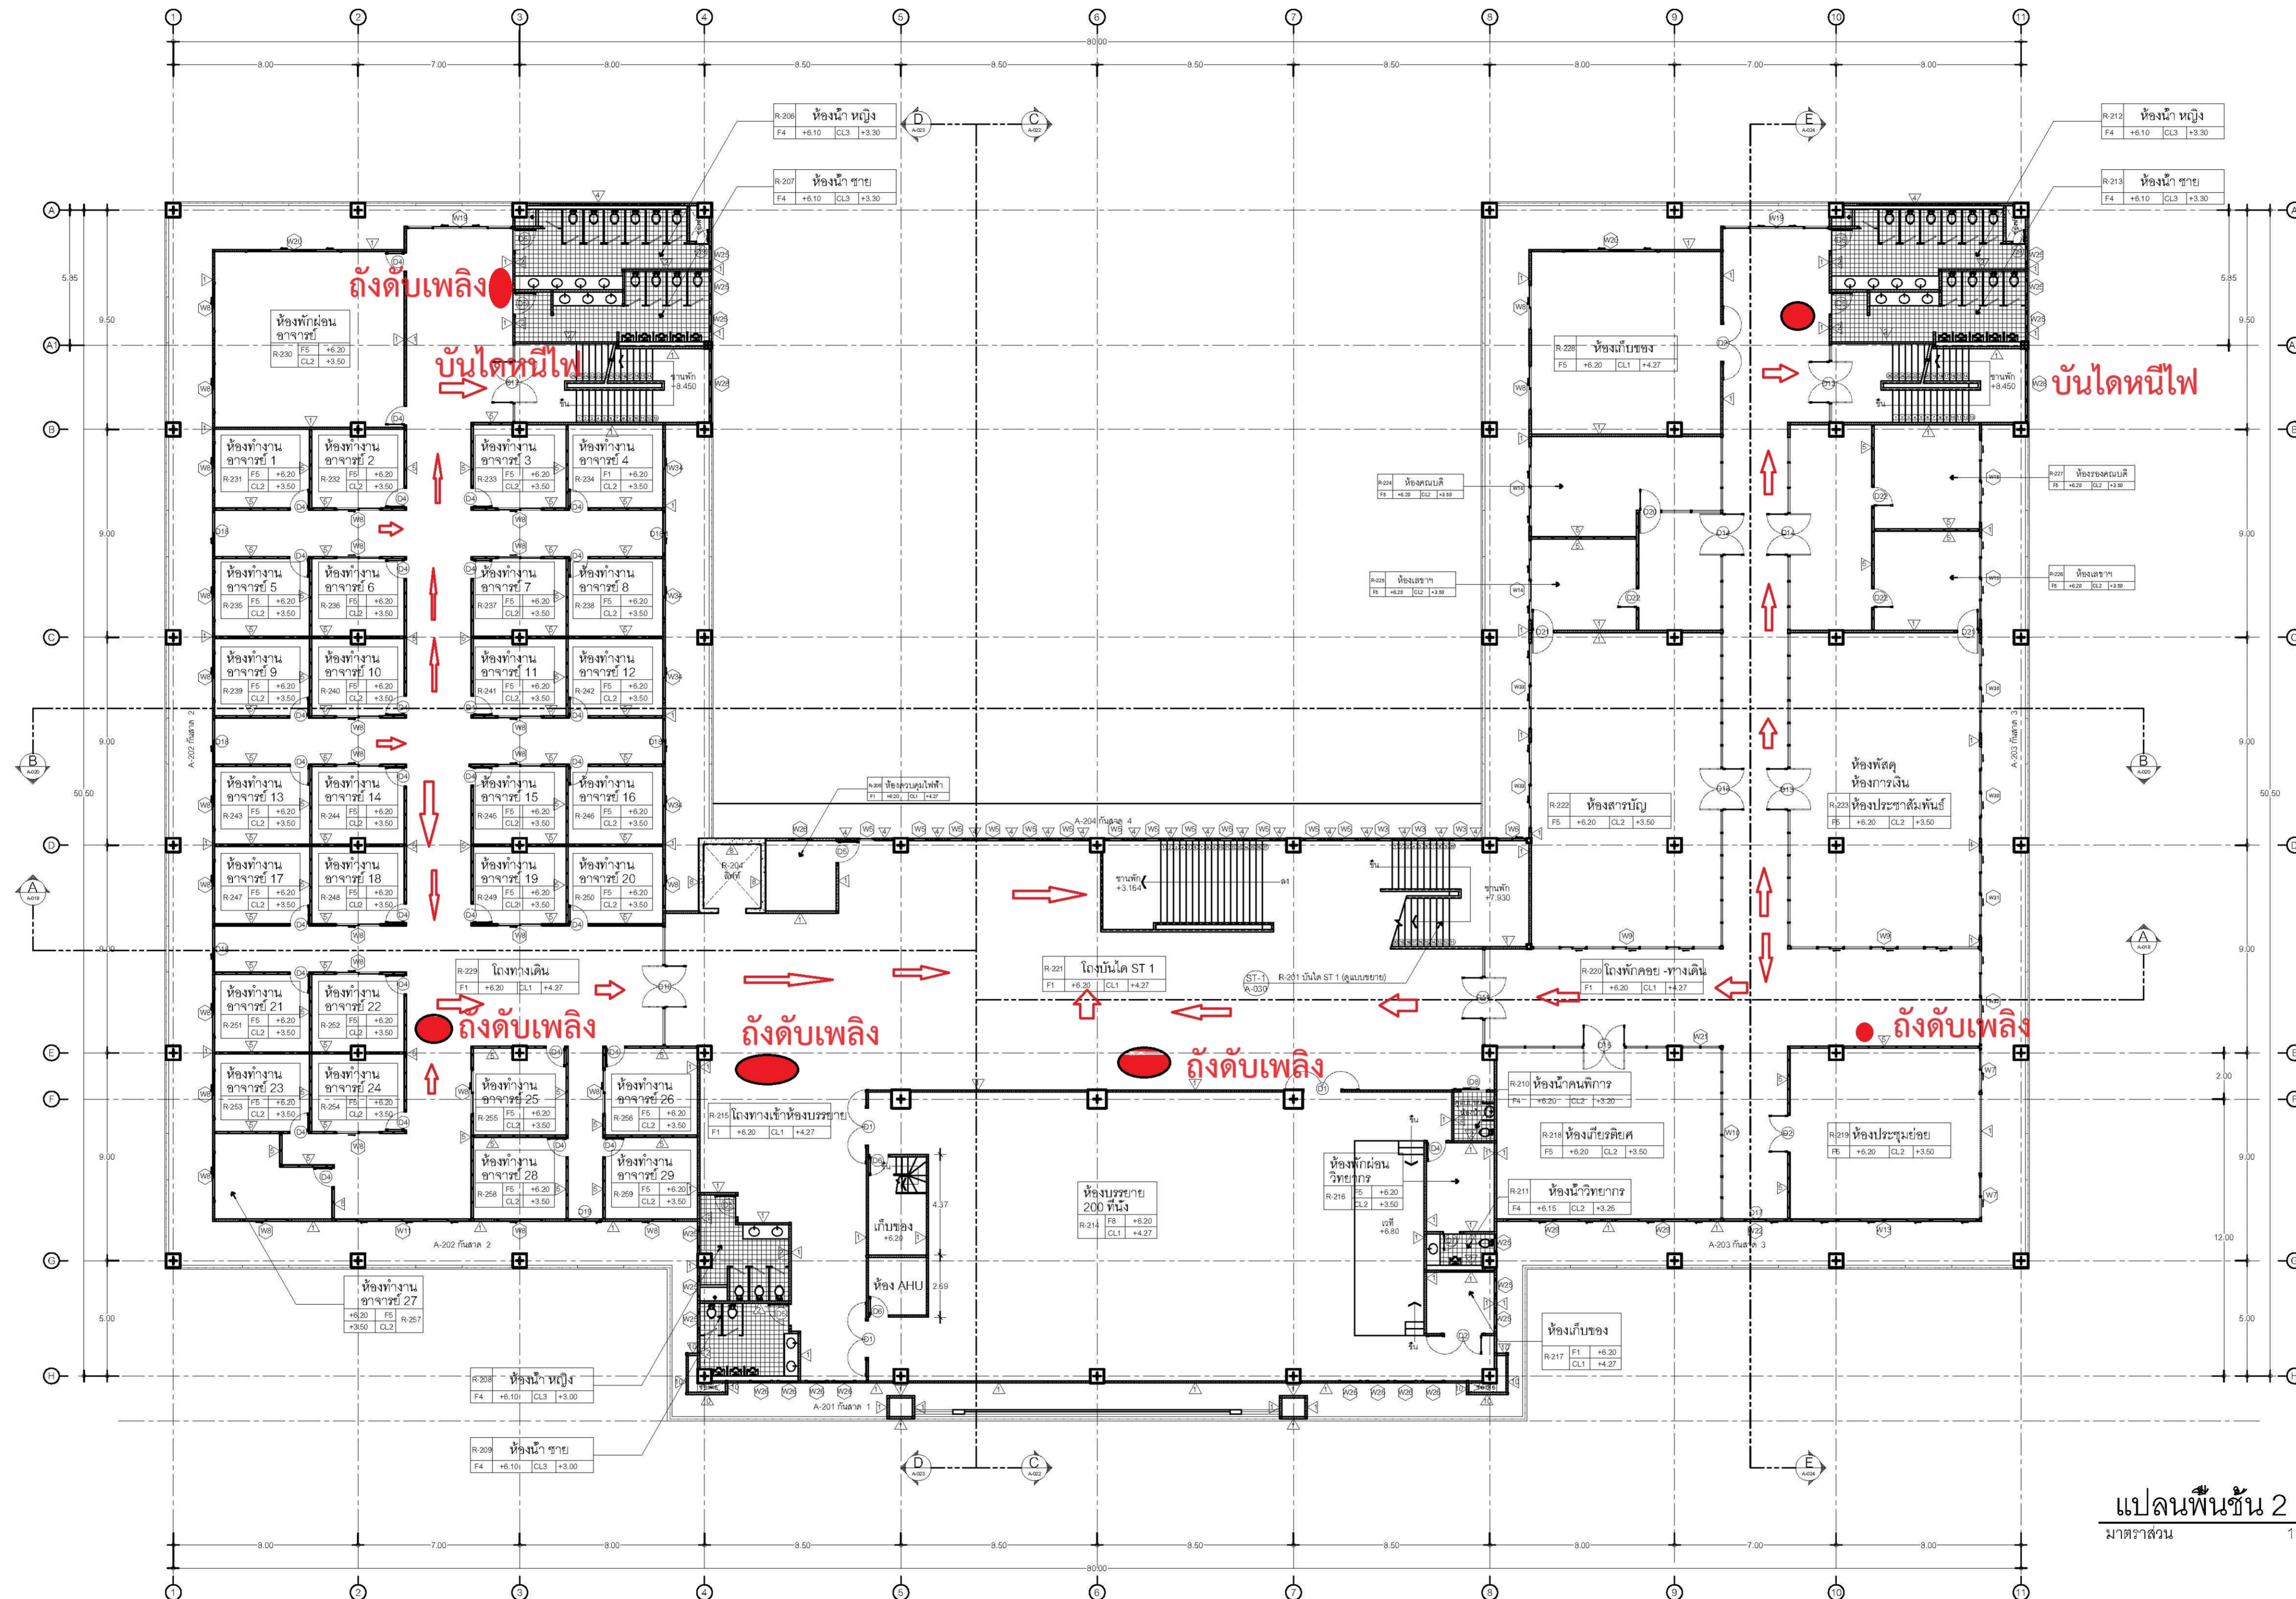

แปลนพื้นที่ 2
 มาตรฐาน 1: 125

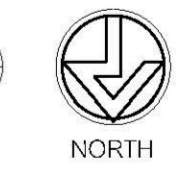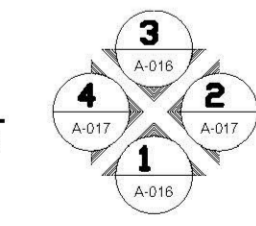

บริษัท เชียงใหม่ฮินดอย จำกัด
 164/38 อ.ช้างกลาง จ.เชียงใหม่
 อ.เชียงใหม่ 501100
 โทร 053397-1420 โทรสาร 053391-8485

AS-BUILT DRAWING

เจ้าของโครงการ : มหาวิทยาลัยแม่โจ้

โครงการ : อาคารวิทยาลัยบริหารศาสตร์

ผู้รับจ้าง : บริษัท เชียงใหม่ฮินดอย จำกัด
 164/38 อ.ช้างกลาง จ.เชียงใหม่ 501100

ผู้ควบคุมงาน : บริษัท ที่ปรึกษาพัฒนาภูมิ จำกัด

เขียนแบบ : บริษัท เชียงใหม่ฮินดอย จำกัด


ตรวจสอบโดย : บริษัท ที่ปรึกษาพัฒนาภูมิ จำกัด

อนุมัติโดย :


แบบแสดง : แปลนพื้นที่ 2

มาตรฐาน : 1 : 125

รหัสพื้นที่ : A-006

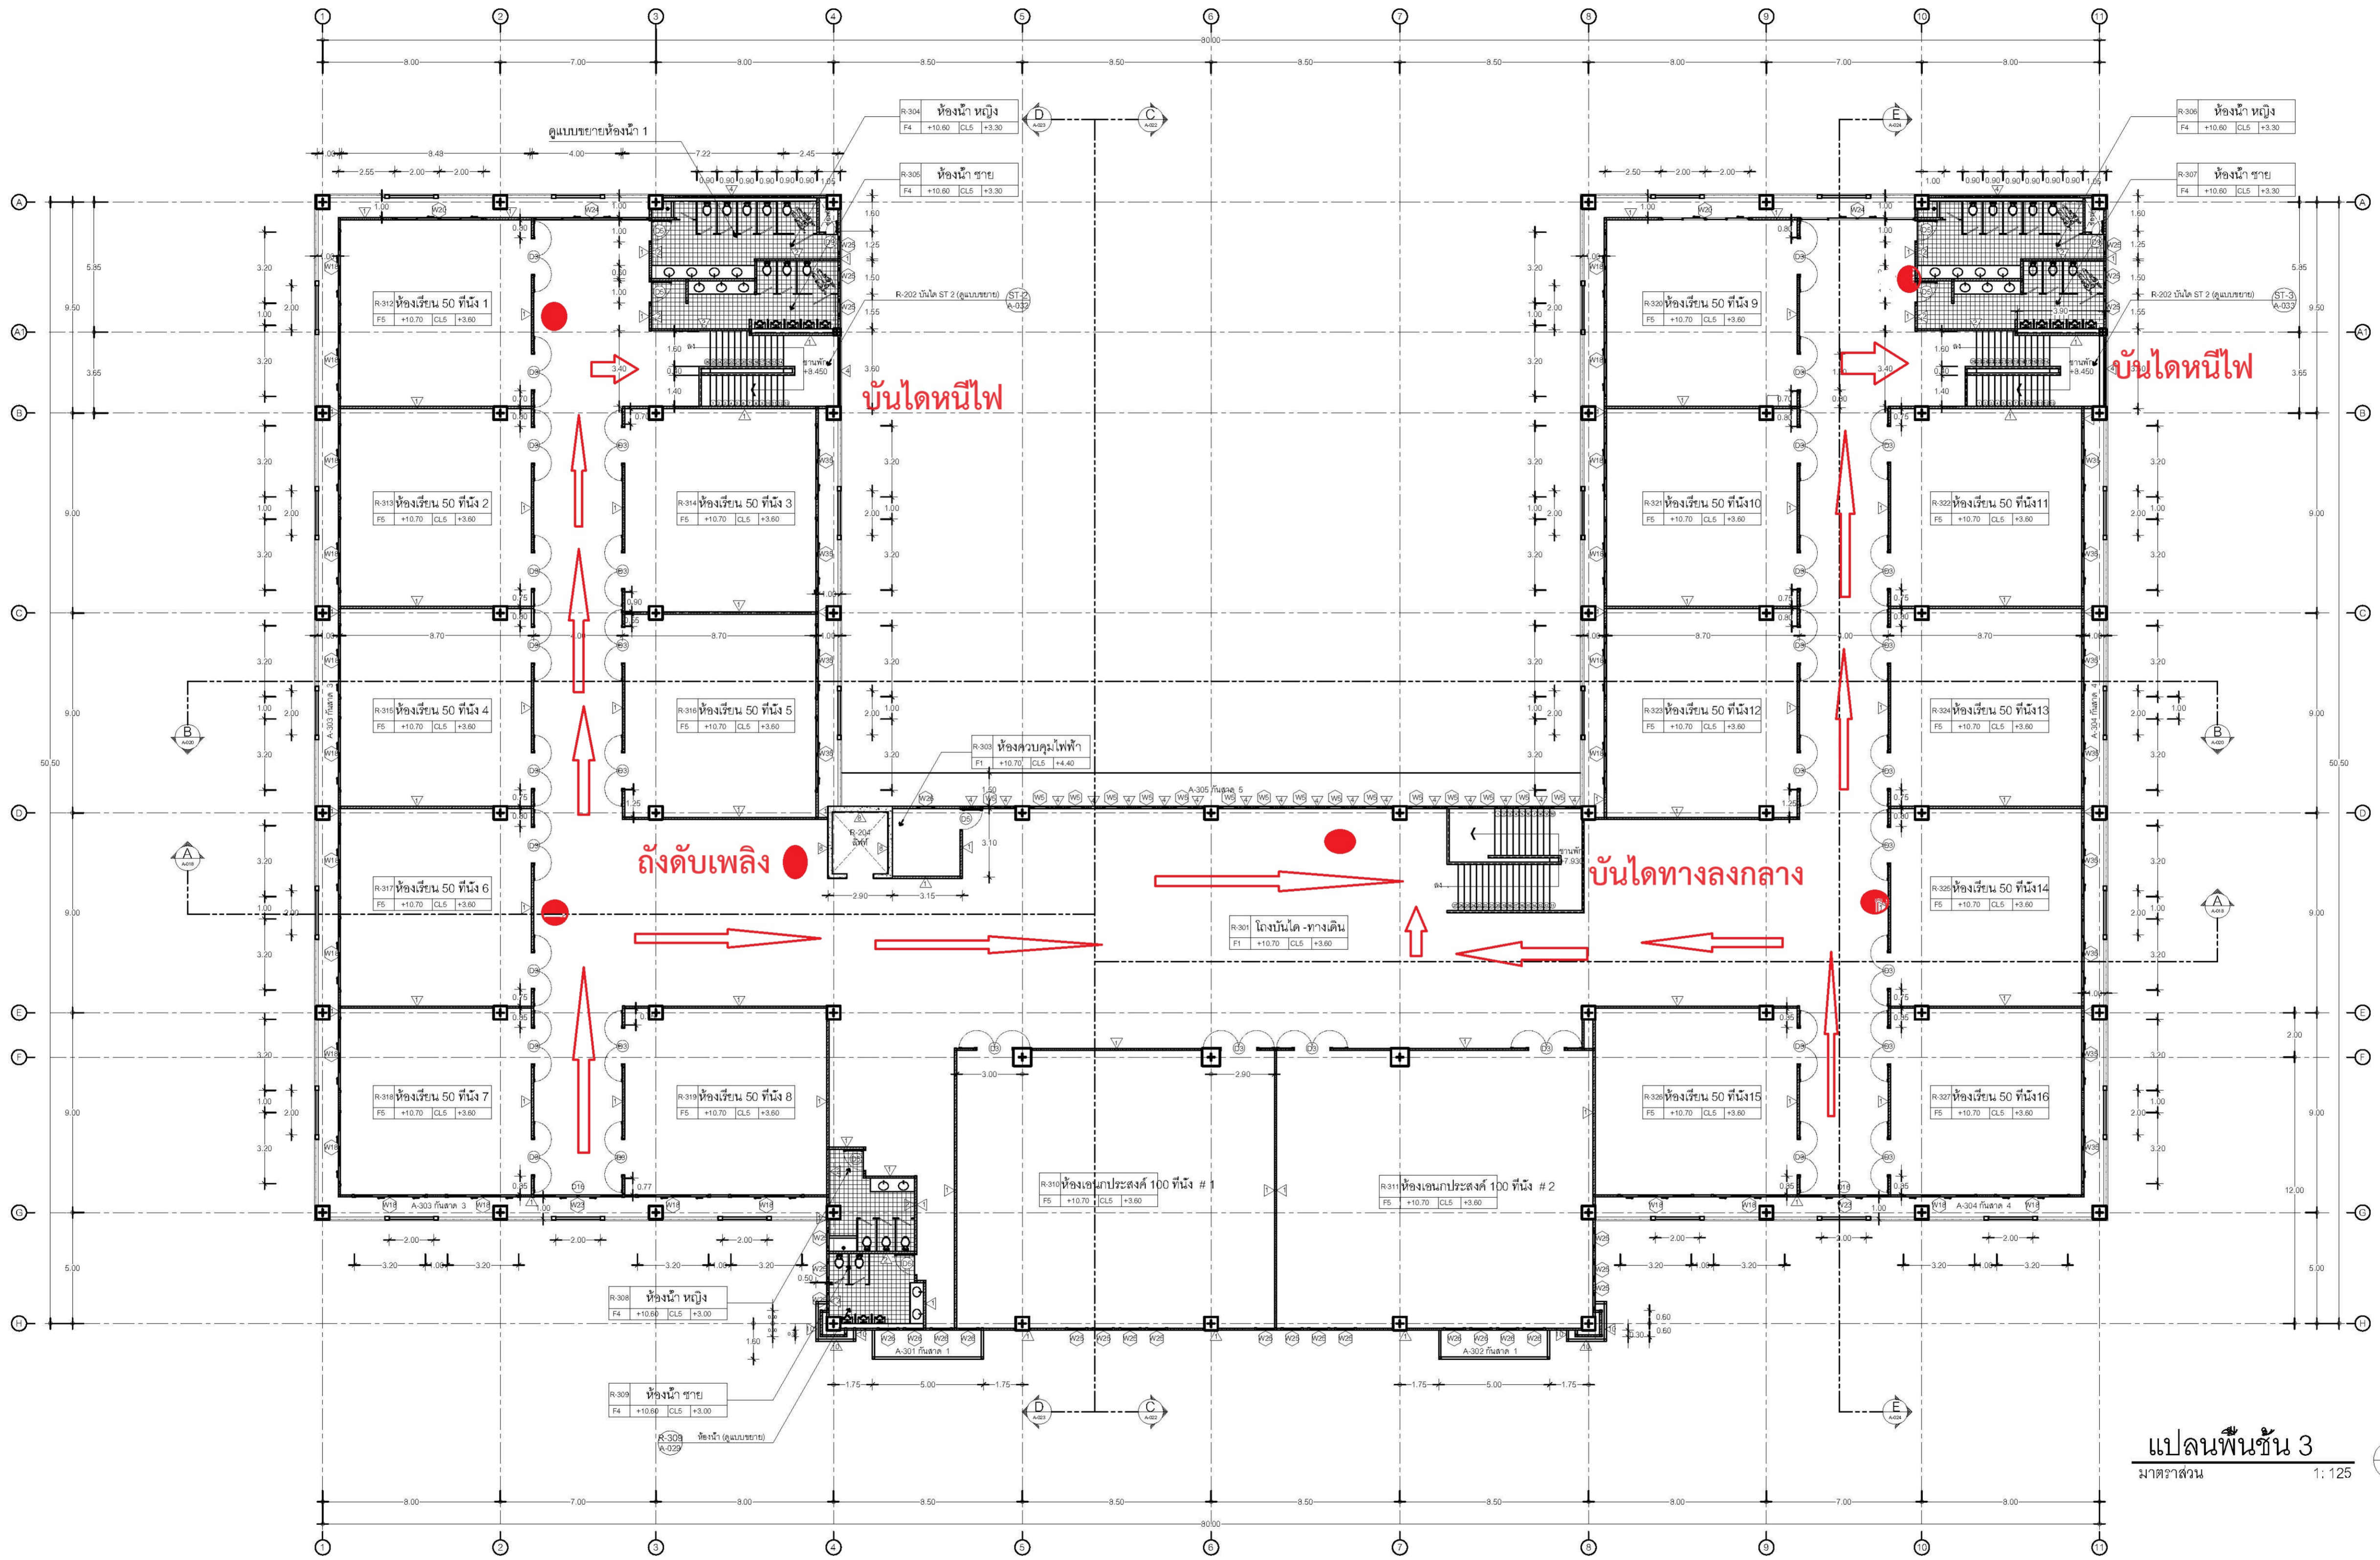

แปลนพื้นที่ 3
มาตรฐาน 1:125

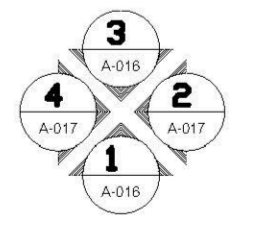

บริษัท เชียงใหม่ริมดอย จำกัด
164/38 อ.ช้างกลาง จ.เชียงใหม่ 50110
โทร 05337-1420 โทรสาร 05331-8485

AS-BUILT DRAWING

เจ้าของโครงการ :	มหาวิทยาลัยแม่โจ้
โครงการ :	อาคารวิทยาลัยบริหารศาสตร์
ผู้รับจ้าง :	บริษัท เชียงใหม่ริมดอย จำกัด 164/38 อ.ช้างกลาง จ.เชียงใหม่ 50110
เขียนแบบ :	บริษัท เชียงใหม่ริมดอย จำกัด
ตรวจสอบโดย :	บริษัท ที่ปรึกษาพัฒนาภูมิ จำกัด
อนุมัติโดย :	
แบบแสดง :	แปลนพื้นที่ 3
มาตรฐาน :	1 : 125
รหัสแผ่นที่ :	A-007